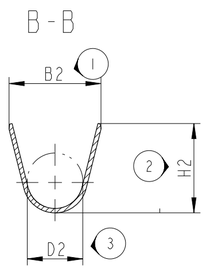

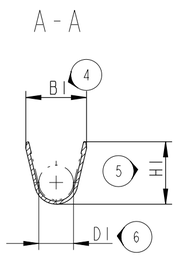

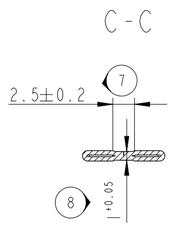

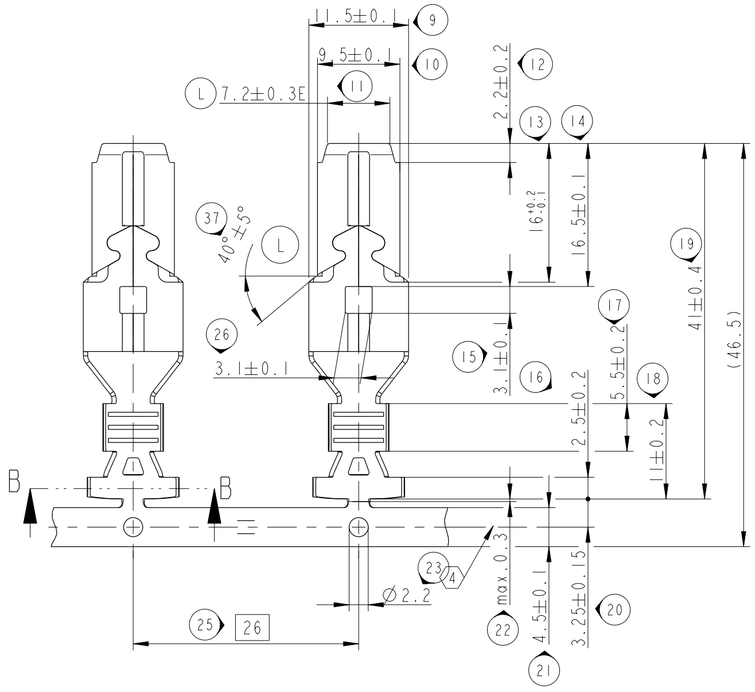

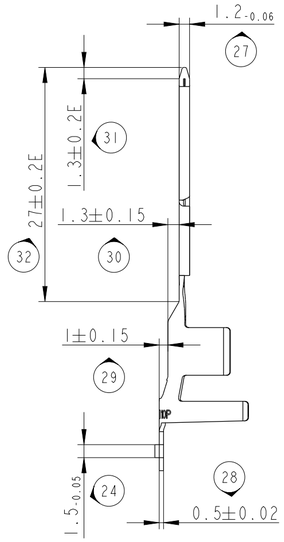

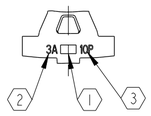

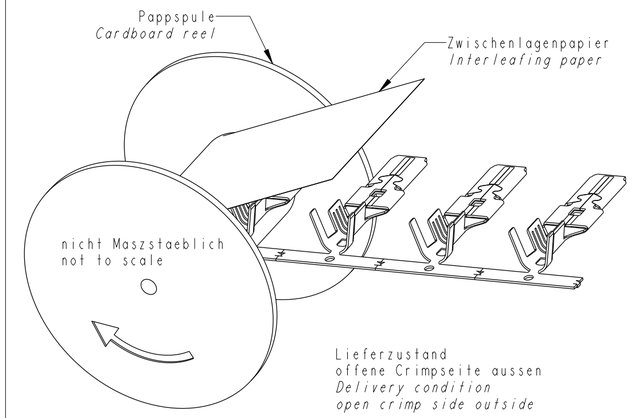

Merkmal / *feature*	No.
(33) (1) Firmenzeichen / *Supplier code*	-
(34) (2) Teile Code / *Part code*	9 909 12 90
(35) (3) Woche und Jahr der Herstellung - Jahr: 2013=P; 2014=R *Week and year of production*	9 909 12 90
(4) Masz nur gueltig fuer Kabelkonfektionaer *Dimension only valid for the Harnessmaker*	-
Querverweise / Cross references	
5) zugehoerige Kammer / *Associated cavity* - Ø12±0.1	9 017 00 00
(6) Der Kontakt ist geeignet fuer nicht wasserdichte und wasserdichte Anwendung ausser (6) Einzeladerdichtung (EAA) siehe Zeichnung. *The contact is suitable for non waterproof and waterproof application except (6). Single wire seal (SWS) see drawing.*	6 099 33 01C
7) Crimpspezifikation / *Crimpspecification*	9 084 06 00
8) Material siehe Tabelle / *Material see table*	-
9) Spulen horizontal transportieren und lagern! Haltestreifen unten! / *Coils transported and stored horizontal! Retaining strip down!*	-
Zeichenerklaerung / *symbol key*	
10) Rm = Radiusmitte / *Rm = Radius center point*	-
11) E = Eckenmasz / *E = Width across corners*	-
(12) Die Verwendung der Einzeldichtungen ist abhaengig vom Isolations-Ø der Leitung nicht vom Leitungsquerschnitt *The application of single wire seals depends on the insulation-Ø of the wire only, not from the wire section*	-
13) Aenderungen die dem technischen Fortschritt dienen, behalten wir uns vor. *Changes to the technical progress, we reserve the right.*	-
14) Durchgestrichene Teilenummern nur auf Anfrage *Crossed out part no. only on request*	-
15) Massgebend ist nur der deutsche Text *Only the german language shall be binding*	-

Teile-Nr. *Part no.*	Rev.	OBERFLAECHE *CONTACT FINISH*	Crimpgroesse *Crimp size* (mm²)	Teile code *Part code*	Material	B1 ±0.3	D1 ±0.3	H1 ±0.3	B2 ±0.3	D2 ±0.3	H2 ±0.3	FCI-Nr. *FCI-no.*	Farbe/*Color*	ISOLAT.-Ø (mm) *INSUL.-Ø* (12)
~~6 017 07 42~~	F	1.2-3.5µm Ag passiviert *passivated*	>1.5-2.5	6M	CuFe2P	4.3	2.0	4.4	7.0	3.8	7.0	6 099 33 05	blau/*blue*	2.7-3.0
~~6 017 02 42~~	F			6B	CuSn4									
~~6 017 07 41~~	F	1-3 µm Sn feuerverzinnt *hot tin*		6L	CuFe2P									
6 017 02 41	F			6A	CuSn4									
~~6 017 04 42~~ (6)	F	1.2-3.5µm Ag passiviert *passivated*	AWG14 2.5	5B	CuSn4	3.8	1.8	4.3	6.1	4.1	6.0	---	----	----
~~6 017 04 41~~ (6)	F	1-3 µm Sn feuerverzinnt *hot tin*		5A	CuSn4									
6 017 06 72	F	1.2-3.5µm Ag passiviert *passivated*	>6.0-10.0	3M	CuFe2P	7.0	4.0	7.2	10.6	6.4	10.3	6 099 33 03 oder/or 6 099 33 04 oder/or 6 099 33 01	rot/*red* oder/or gelb/*yellow* oder/or schwarz/*black*	5.8-6.6
6 017 02 72	F			3B	CuSn4									5.4-6.6
~~6 017 05 71~~	F	1-3 µm Sn feuerverzinnt *hot tin*		3L	CuFe2P									3.5-5.5
6 017 02 71	F			3A	CuSn4									
6 017 06 62	F	1.2-3.5µm Ag passiviert *passivated*	4.0-6.0	4M	CuFe2P	5.4	2.8	5.8	8.0	4.2	8.4	6 099 33 01 oder/or 6 099 33 08	schwarz/*black* oder/or gruen/*green*	3.5-5.5
6 017 02 62	F			2B	CuSn4				7.7	4.4	7.6			
~~6 017 05 61~~	F	1-3 µm Sn feuerverzinnt *hot tin*		4L	CuFe2P				8.0	4.2	8.4			3.4-4.4
6 017 02 61	F			2A	CuSn4				7.7	4.4	7.6			
6 017 06 52	F	1.2-3.5µm Ag passiviert *passivated*	>2.5-4.0	1M	CuFe2P	5.0	2.3	5.6	7.0	3.8	7.0	6 099 33 01 oder/or 6 099 33 08	schwarz/*black* oder/or gruen/*green*	3.5-5.5
6 017 02 52	F			1B	CuSn4									
~~6 017 05 51~~	F	1-3 µm Sn feuerverzinnt *hot tin*		1L	CuFe2P									3.4-4.4
6 017 02 51	F			1A	CuSn4									

Anwendung mit Einzeldichtung
Application with single wire seal

11-00200-1	F9/F7	Rev."L" - 29.01.13: CHANGED: no.11 was 7E ADDED: no37	
352/11	G/F9 B10	Rev."K" - 18.05.11: Dim. 11 changed: was angle 60±2° (2x); was >4.0-6.0 pictorial presentation updated	
ECN-NO. *ECN-NUMMER*	POSITION *POSITION*	CHANGE DESCRIPTION *AENDERUNGSBESCHREIBUNG*	

PRODUCT SPEC. *PRODUKT-SPEZ.* | PACKAGING SPEC. *VERPACKUNGS-SPEZ.* | APPLICATION SPEC. *ANWENDUNGS-SPEZ.*

COPYRIGHT DELPHI CORPORATION AND/OR ITS AFFILIATES. ALL RIGHTS RESERVED. REVISED
THIS DRAWING IS THE PROPERTY OF DELPHI CORPORATION AND CONTAINS DELPHI CONFIDENTIAL INFORMATION. THE REPRODUCTION, DISTRIBUTION AND UTILIZATION OF THIS DOCUMENT OR ITS RELATED CAD MATH DATA, AS WELL AS COMMUNICATION OF ANY CONTENT TO OTHERS, WITHOUT EXPRESS AUTHORIZATION, IS PROHIBITED.
DIESE ZEICHNUNG IST EIGENTUM DER FIRMA DELPHI UND ENTHAELT DELPHI VERTRAULICHE INFORMATIONEN. DIE REPRODUKTION, VERTEILUNG UND NUTZUNG DIESES DOKUMENTES ODER DEREN ZUGEHOERIGEN CAD DATEN, ODER AUCH ALS KOMMUNIKATION VON BELIEBIGEM INHALT ZU ANDEREN, IST OHNE BERECHTIGUNGSPRUEFUNG DURCH DIE DELPHI CORPORATION UNTERSAGT.

TOLERANCES *TOLERANZEN*	DIN ISO 2768-fh DIN EN ISO 1101	MATERIAL : *MATERIAL :*	siehe Tabelle see table
SURFACE FINISH *OBERFLAECHE*	siehe Tabelle see table	COUNTERPART No. *GEGENSTUECK-Nr.*	---
COLOUR : *FARBE :*	---	DO NOT MEASURE DRAWING *ZEICHNUNG NICHT VERMESSEN*	
TOOL NO. *WERKZEUG-Nr.*		ECO Loc. Code *STANDORT CODE*	GN

DELPHI
DELPHI PACKARD ELECTRICAL/ELECTRONIC ARCHITECTURE
NUERNBERG, GERMANY

CAD SYSTEM: pro / eng.
ISO PROJECTION *ISO PROJEKTION*
DIMENSION IN MILLIMETERS *BEMASSUNG IN MILLIMETER*
DWG SIZE *FORMAT*: A2

	DATE *DATUM*	NAME *NAME*
CREATED BY *ERSTELLT*	1998-03-25	NUE
MODIFIED BY *GEAENDERT*	2013/01/30	Sylvia WEISS
CHECKED BY *GEPRUEFT*	2013/01/30	Peter NUETZEL
APPROVED BY *GENEHMIGT*	2013/01/31	Franz PACHER
FILE NAME *DOK.-NAME*	60170251C	

TITLE *BENENNUNG*: Flachstecker / Male terminal
PROJECT *PROJEKT*: 9.5mm - DCS1
ESR NO. *ESR-NUMMER*: ---
CAT. NO. *KATALOG-Nr.*: ---
DOCUMENT UNDER PDS CONTROL NO MODIFICATION ALLOWED OUTSIDE
DOKUMENT IST IM PDS VERWALTET AENDERUNG AUSSERHALB NICHT ERLAUBT

DRAWING NUMBER *ZEICHN.-NUMMER*: 60170251C
REV. *INDEX*: L
APPROVAL LEVEL *FREIGABESTUFE*: A
STATE *STATUS*: SERIAL RELEASED
PART NUMBER *TEILENUMMER*: See Table
REV. *INDEX*: -
SHEET *BLATT*: 1 of 1 see 1
SCALE *M.*: 2:1

EUR C04 112 F29 POS